


平面図
S=1:500

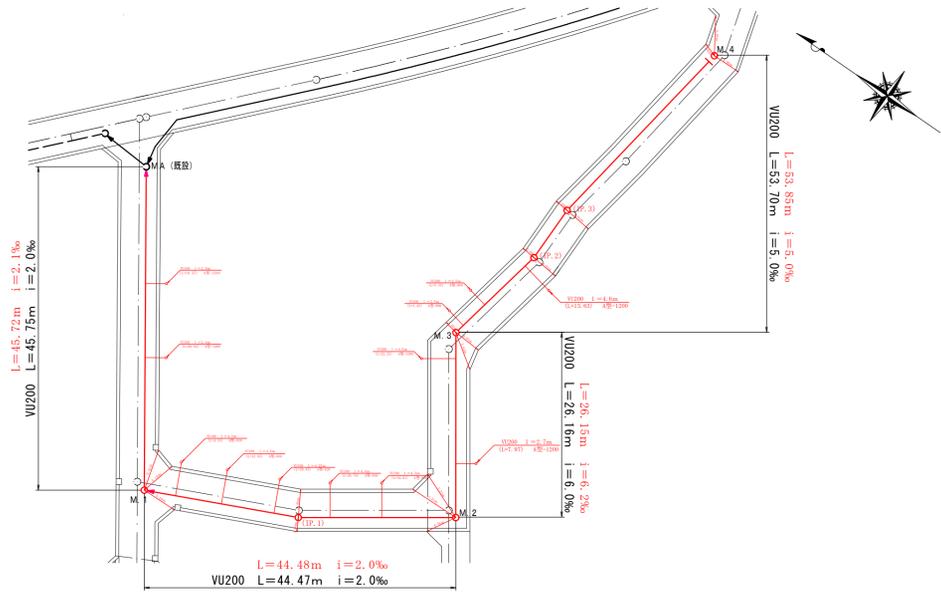


出来形図

縮小版 A1 → A3

【出来形記載例】

- ①実測値を赤色で表示（平面図）
本管「勾配・延長」
取付管「管種・管径・勾配・延長・公共樹の深さ・下流人孔からの距離」
- ②人孔蓋中心から3点（垂直方向の場合は2点）オフセットを表示
- ②実測値を赤色で表示（縦断面図）

縦断面図
V=1:500 H=1:100

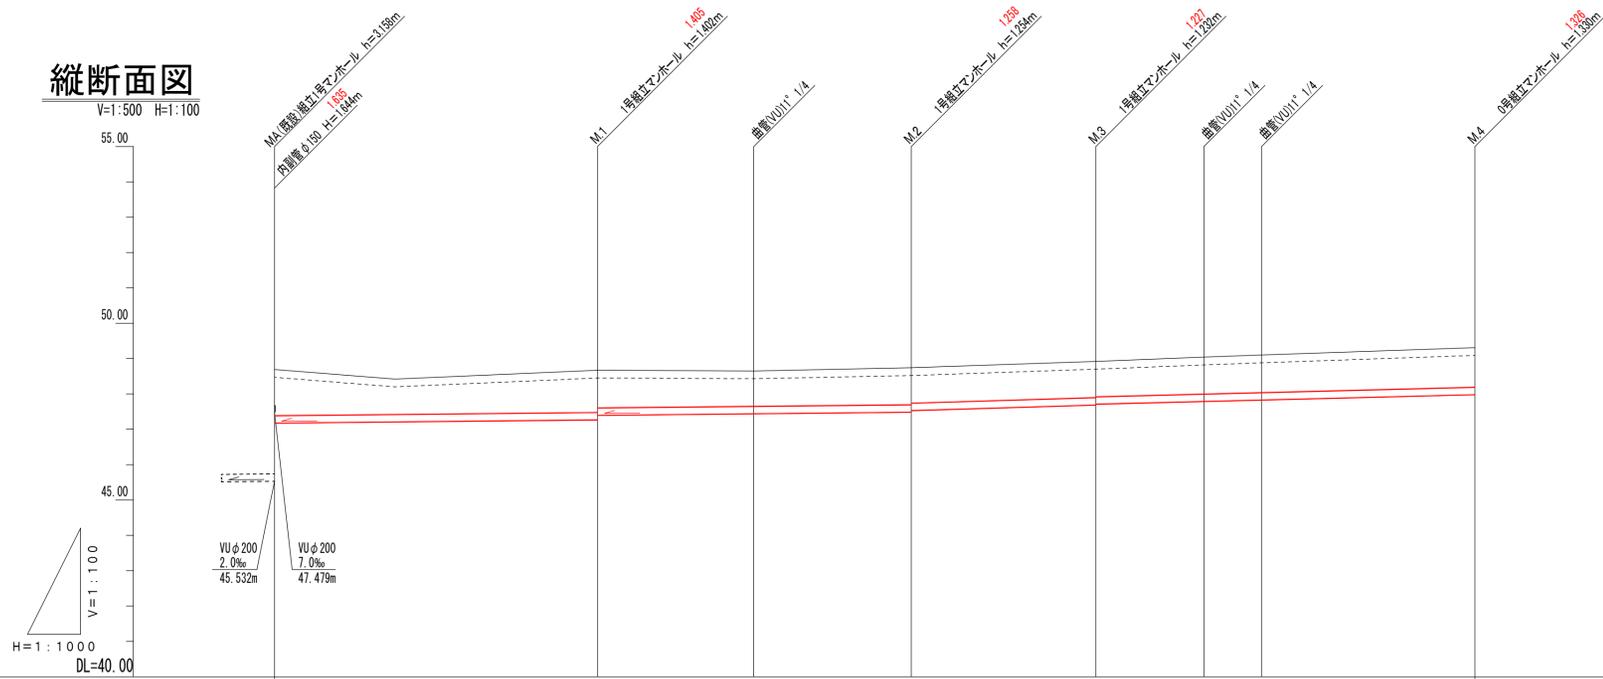

【注意事項】

- ・車庫、塀、電柱、乗入口等の各種構造物、又
民境界からはオフセットを取らないこと。
- ・隅切がある交差点部は、官民境界から3点以上で
人孔蓋中心を表示すること。

管径 (mm)	VUφ200				
勾配 (%)	2.0%	2.1%	2.0%	2.0%	5.0%
延長 (m)	45.75	45.72	44.47	44.48	53.70
土 壌 (m)	2.95 1.31 1.32	1.20 1.19 1.07	1.05 1.00	1.02 1.00	1.12
人 孔 深 (m)	3.138	1.402 1.405	1.254 1.258	1.222 1.227	1.330 1.326
管 底 高 (m)	45.532 47.176 47.167	47.265 47.268 47.395 47.391	47.441	47.482 47.516 47.529 47.529	47.693 47.688 47.711 47.714
計 画 地 面 高 (m)	48.69	48.67	48.74	48.92	49.31
現 況 地 面 高 (m)	48.47	48.45	48.52	48.70	49.09
追 加 高 程 (m)	0.00	45.72 45.75	67.93 67.90	90.20 90.22	116.35 116.38
区 間 高 程 (m)	0.00	45.72 45.75	44.48 44.47	26.15 26.16	53.70 53.85
人 孔 番 号	M.A (既設)	M.1	I.P.1	M.2	M.3
					I.P.2
					I.P.3
					M.4