


別添資料2 既存施設竣工図等
プール管理棟


壁 名			床			十 木			壁 内 仕 上 表			天 午			掘			寄		
窓	間	カラークリート仕上	モルタル金銀押へ	石部大平板貼 フP仕上	万葉大平板貼 田貼 V.P	市 17月 501-277 スチール等ミックス 接合部														
壁	下 所	カラークリート目地仕上	金 上	金 上	石部大平板貼 田貼 V.P	硝子スクリン 2日 16日														
料	金 所	金	金 上	金 上	金 上	硝子スクリン 6ヶ所 2ヶ所														
男	窓	カラークリート仕上	カラークリート仕上	石部大平板貼 V.P仕上	金 上	濃シゴロ目 田貼 (2ヶ所) 1700-550 平中 掘														
休	窓	カラークリート仕上	ラワン材 〇.P	金 上	金 上	カット 2日														
男	子更衣座	モルタル金銀押へ	モルタル金銀押へ	金 上	金 上	掘前 (2ヶ所) 溝貼 (9ヶ所) 12ヶ所 床排水 剛道 スライズノ蓋付														
男	子シャワー室	モザイクタイル	モザイクタイル	面2000"モザイクタイル	金 上	アルミサクリン (2ヶ所) シェア 5ヶ所排水 硝子窓 新水ハーフ 掘付														
男	子便所	金	金 上	面1500"金	金 上	大壁 (1ヶ所) 小壁 (4ヶ所) 平板貼 (1ヶ所) カミ														
女	子更衣座	モルタル金銀押へ	モルタル金銀押へ	石部大平板貼 フP仕上	金 上	掘前 2ヶ所 窓貼 硝子窓 2ヶ所 床排水 剛道 スライズノ蓋付														
女	子シャワー室	モザイクタイル	モザイクタイル	面2000"モザイクタイル	金 上	アルミサクリン (2ヶ所) シェア 5ヶ所排水 硝子窓 新水ハーフ 掘付														
女	子便所	金	金 上	面1200"モザイクタイル	金 上	大壁 (4ヶ所) 平板貼 (1ヶ所) カミ														
通	具 窓	モルタル金銀押へ	モルタル金銀押へ	石部大平板貼 V.P仕上	金 上															
換	機 窓	金	金 上	金 上	金 上															
通	風 櫓				フレシテアルガード 田貼仕上	久保田 K 1-80 (80ヶ所)														

[illegible]

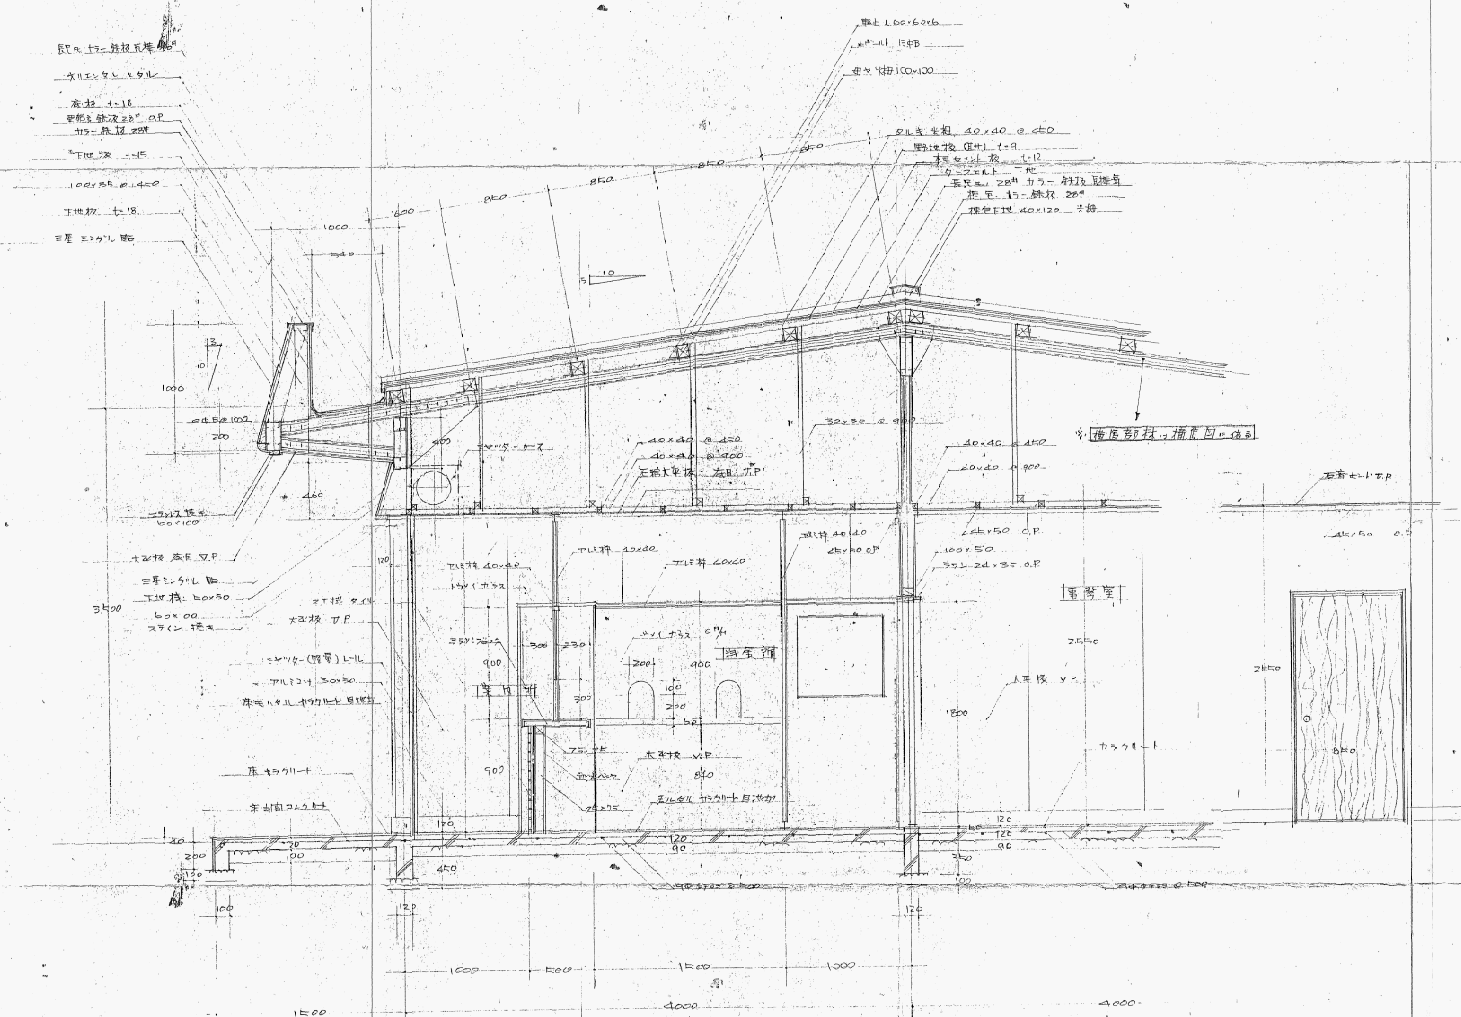

断面図 1:10

