


別紙3-3 管理区域図面 籠田公園（園路）

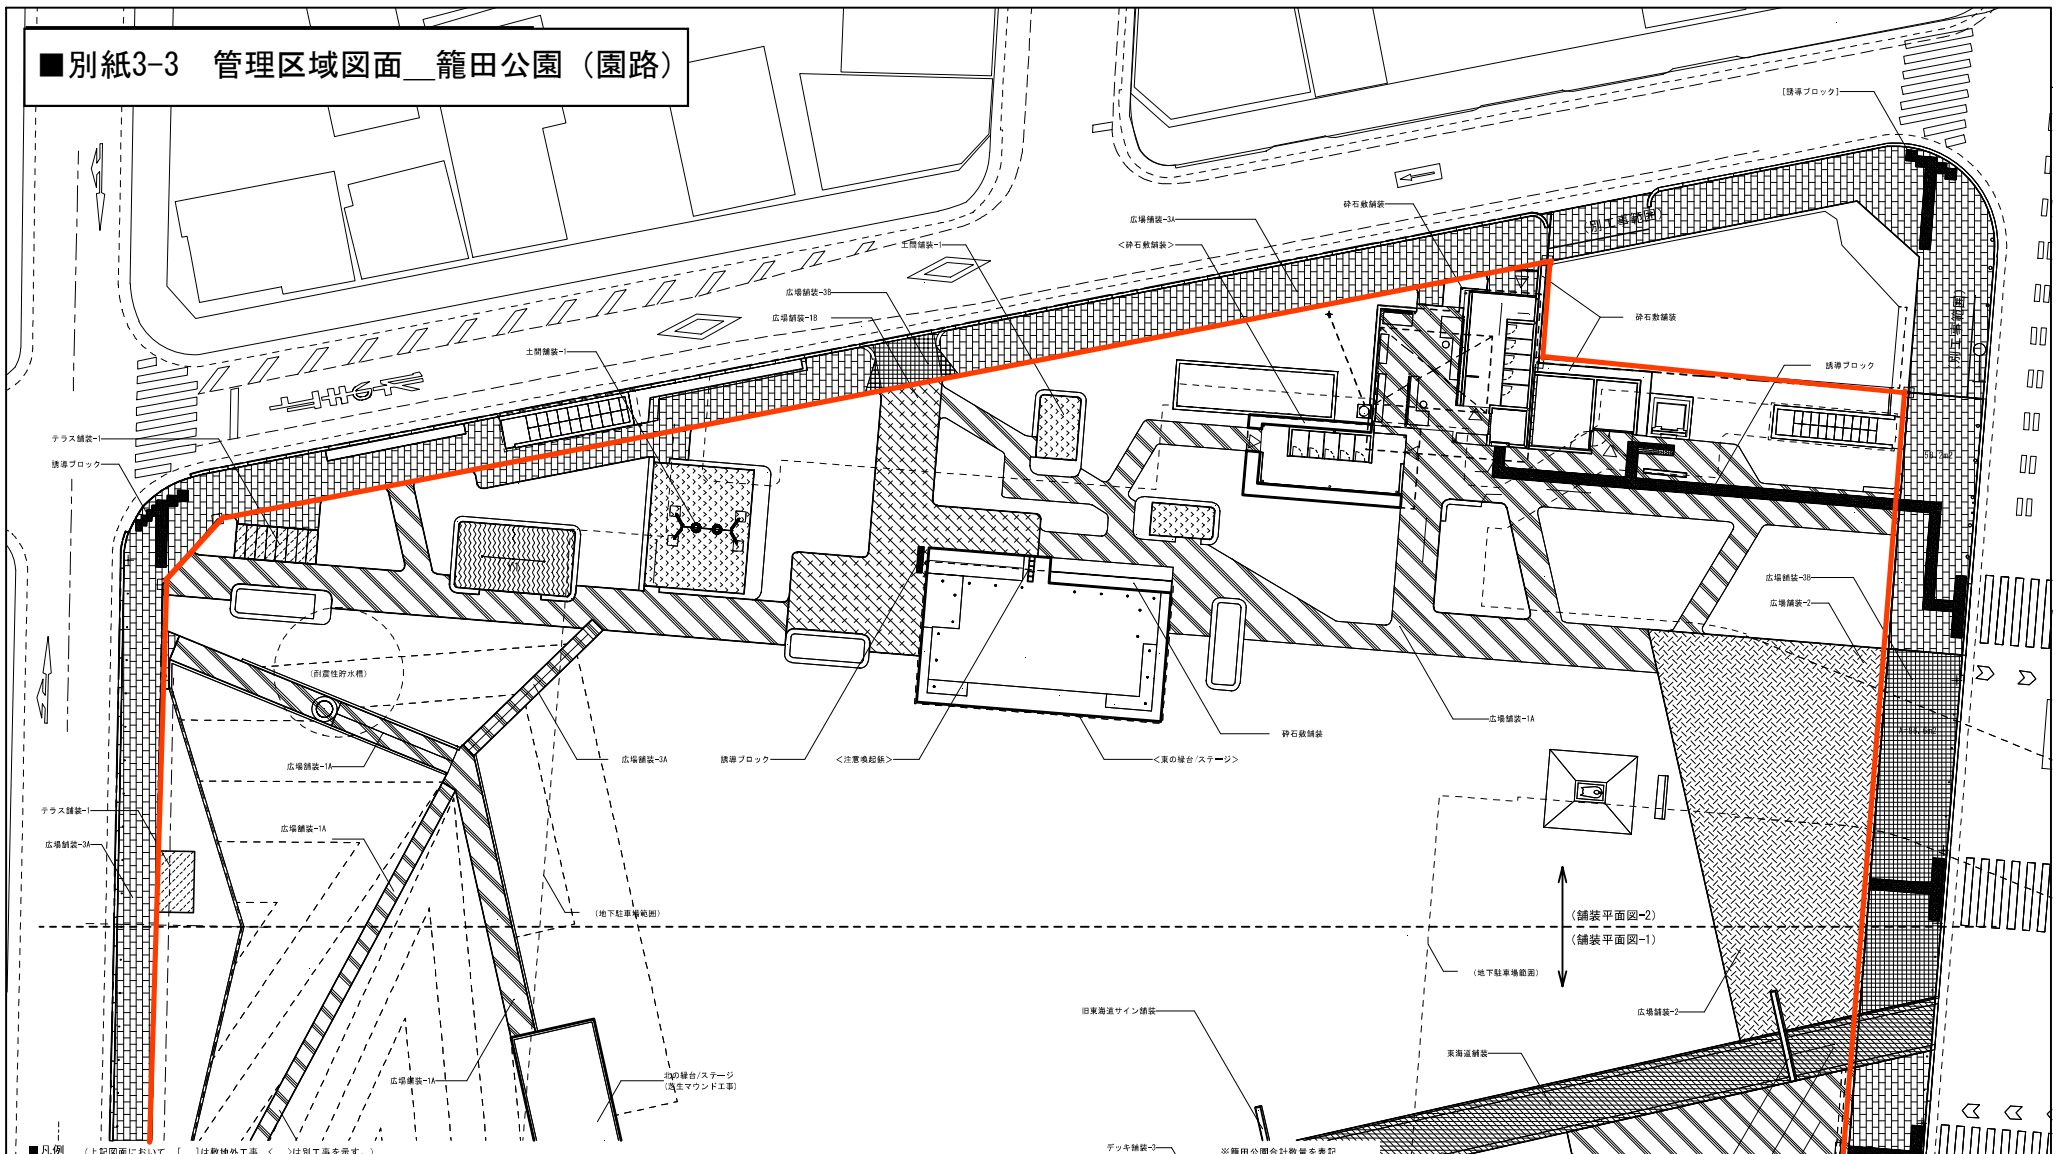

凡例 (上記図面において、〔 〕は敷地外工事、〈 〉は別工事を示す。)


記号	名称	仕様	対応得意	数量	単位
1	広場舗装-1A	透水性コンクリート舗装 骨材：地元産自然石骨材（色：#2-5〜6、0程度）130	歩行者対応	706	m2
2	広場舗装-1B	透水性コンクリート舗装 骨材：地元産自然石骨材（色：#2-5〜6、0程度）1100	車両対応	81	m2
3	広場舗装-2	無機質透水性コンクリート舗装 骨材：砂骨材7号砕石 黒色セメント混入 1100	歩行者対応	231	m2
4	広場舗装-3A	透水性インターロッキングブロック □198×198 180 色：指定色	歩行者対応	588	m2
5	広場舗装-3B	透水性インターロッキングブロック □198×198 180	車両対応	14	m2
6	東海運舗装	アスファルト洗い出し舗装、緑石（東側）間接石残存再利用	車両対応	325	m2
7	土間舗装-1	ダスト舗装 140	歩行者対応	77	m2
8	図示	田舎運サイン舗装 中道花見石（黒）並仕上げ、文字：エッジング加工（白塗装）	車両対応	4	箇所
9	テラス舗装-1	透水性インターロッキングブロック □298×298 180 色：指定色	歩行者対応	58	m2
10	テラス舗装-2	透水性インターロッキングブロック □298×298 180 色：指定色	車両対応	48	m2
11	遊具舗装-1	表層：ゴムチップ（防塵・再生粒粒カラーチップ）、下地：間接石アスファルト混合物	歩行者対応	17	m2
12	遊具舗装-2A	表層：ゴムチップ（防塵・再生粒粒カラーチップ）、下地：モルタル45分砕石	歩行者対応	46	m2
13	遊具舗装-2B	表層：ゴムチップ（防塵・下地：モルタル45分砕石	歩行者対応	99	m2

記号	名称	仕様	対応得意	数量	単位
14	遊具舗装-2C	表層：ゴムチップ（防塵・再生粒粒カラーチップ）、下地：モルタル45分砕石	歩行者対応	109	m2
15	砕石敷舗装	単粒砕石（3号）1100	歩行者対応	16	m2
16	デッキ舗装-1	再生木デッキ #140、大引、横太、縦筋、色：指定色、黒板、デッキ散粒など	歩行者対応	1	箇所
17	デッキ舗装-2	再生木デッキ #140、大引、横太、縦筋、色：指定色、黒板、デッキ散粒など	歩行者対応	1	箇所
18	デッキ舗装-3	再生木デッキ #140、大引、横太、縦筋、色：指定色、黒板、デッキ散粒など	歩行者対応	1	箇所
19	デッキ舗装-4	再生木デッキ #140、大引、横太、縦筋、色：指定色、黒板、デッキ散粒など	歩行者対応	1	箇所
20	図示	北の縁台/ステージ 再生木デッキ材、大引、横太、縦筋、表層対比500kg/m2	歩行者対応	1	箇所
21	図示	東の縁台/ステージ 再生木デッキ材、大引、横太、縦筋、表層対比500kg/m2	歩行者対応	1	箇所
22	テラス散粒-1	コンクリート散粒 ショットブラスト仕上	歩行者対応	1	箇所
23	テラス散粒-2	コンクリート散粒 ショットブラスト仕上	歩行者対応	1	箇所
26	注意喚起舗	505 赤字、色：指定色 1箇所（□300）につき25枚使用	歩行者対応	12	箇所

※籠田公園合計数量を表記

出来形図

工事名	籠田公園整備工事
図尺	5:1 (50:1)
図番	026
作成年月	平成30年 3月
製図者	宮崎 彰彦

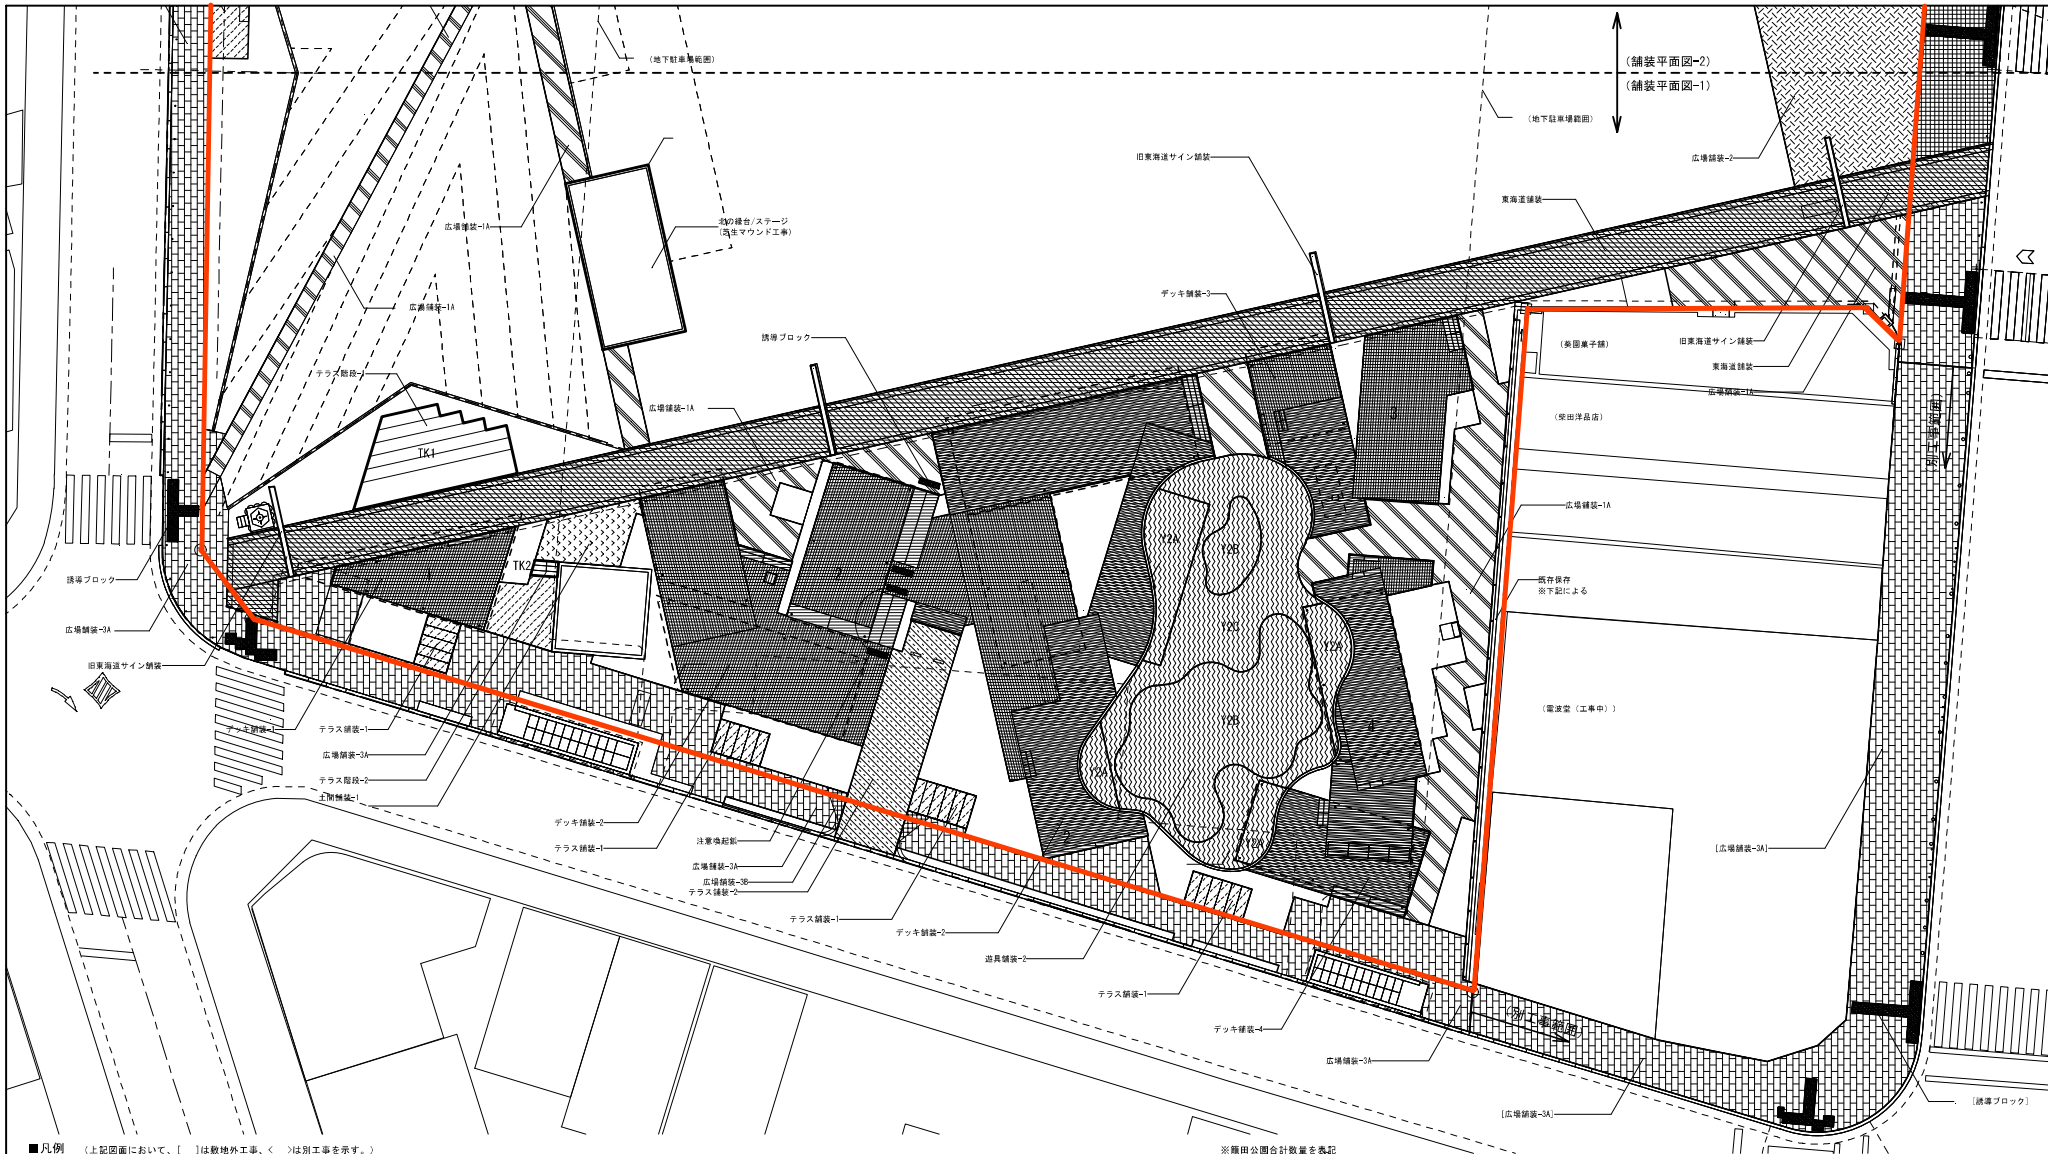


■凡例 (上記図面において、[]は敷地外工事、< >は別工事を示す。)

図号	名称	仕様	対応面積	数量	単位
1	広場舗装-1A	透水性コンクリート舗装 骨材:地元産自然石骨材(色:2.5~4.0粒径) 1100	歩行者対応	706	42
2	広場舗装-1B	透水性コンクリート舗装 骨材:地元産自然石骨材(色:2.5~4.0粒径) 1100	車両対応	81	42
3	広場舗装-2	無機質透水性コンクリート舗装 骨材:砂骨石7号砕石 黒色色粉セメント混入 1100	歩行者対応	231	42
4	広場舗装-3A	透水性インターロッキングブロック □198×198 160	歩行者対応	588	42
5	広場舗装-3B	透水性インターロッキングブロック □198×198 160	車両対応	14	42
6	東海道舗装	アスファルト洗い出し舗装、縁石(奥側) 間接石残存再利用	車両対応	325	42
7	土間舗装-1	ダスト舗装 140	歩行者対応	77	42
8	旧東海道サイン舗装	中道産花崗岩(黒) 磨仕上げ、文字:エッジング加工(白塗装)	車両対応	4	42
9	テラス舗装-1	透水性インターロッキングブロック □298×298 160 色:指定色	歩行者対応	58	42
10	テラス舗装-2	透水性インターロッキングブロック □298×298 160 色:指定色	車両対応	48	42
11	遊具舗装-1	表層:ゴムチップ(10mm)再生粒状カラーチップ、下地:間接底アスファルト混合物	歩行者対応	17	42
12	遊具舗装-2A	表層:ゴムチップ(10mm)再生粒状カラーチップ、下地:モルタル45mm砕石	歩行者対応	46	42
13	遊具舗装-2B	表層:ゴムチップ(10mm)再生粒状カラーチップ、下地:モルタル45mm砕石	歩行者対応	99	42

図号	名称	仕様	対応面積	数量	単位
14	遊具舗装-2C	表層:ゴムチップ(10mm)再生粒状カラーチップ、下地:モルタル45mm砕石	歩行者対応	109	n2
16	デッキ舗装-1	再生木デッキ 9140、大引、横太、樹皮炭、色:指定色、最上、デッキ間隙など	歩行者対応	1	箇所
17	デッキ舗装-2	再生木デッキ 9140、大引、横太、樹皮炭、色:指定色、最上、デッキ間隙など	歩行者対応	1	箇所
18	デッキ舗装-3	再生木デッキ 9140、大引、横太、樹皮炭、色:指定色、最上、デッキ間隙など	歩行者対応	1	箇所
19	デッキ舗装-4	再生木デッキ 9140、大引、横太、樹皮炭、色:指定色、最上、デッキ間隙など	歩行者対応	1	箇所

※箱田公園合計数量を表記

□箱田公園一帯電波等の境界部について

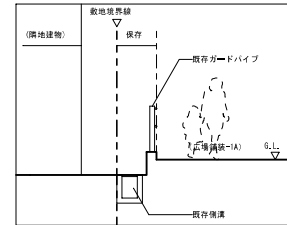

出来形図

工事名	箱田公園舗装工事
図面名	舗装平面図-1
図尺	5=1:150 (A3)
作成年月	平成30年 3月
