


■別紙3-4 管理区域図面__籠田公園（樹木・芝生）

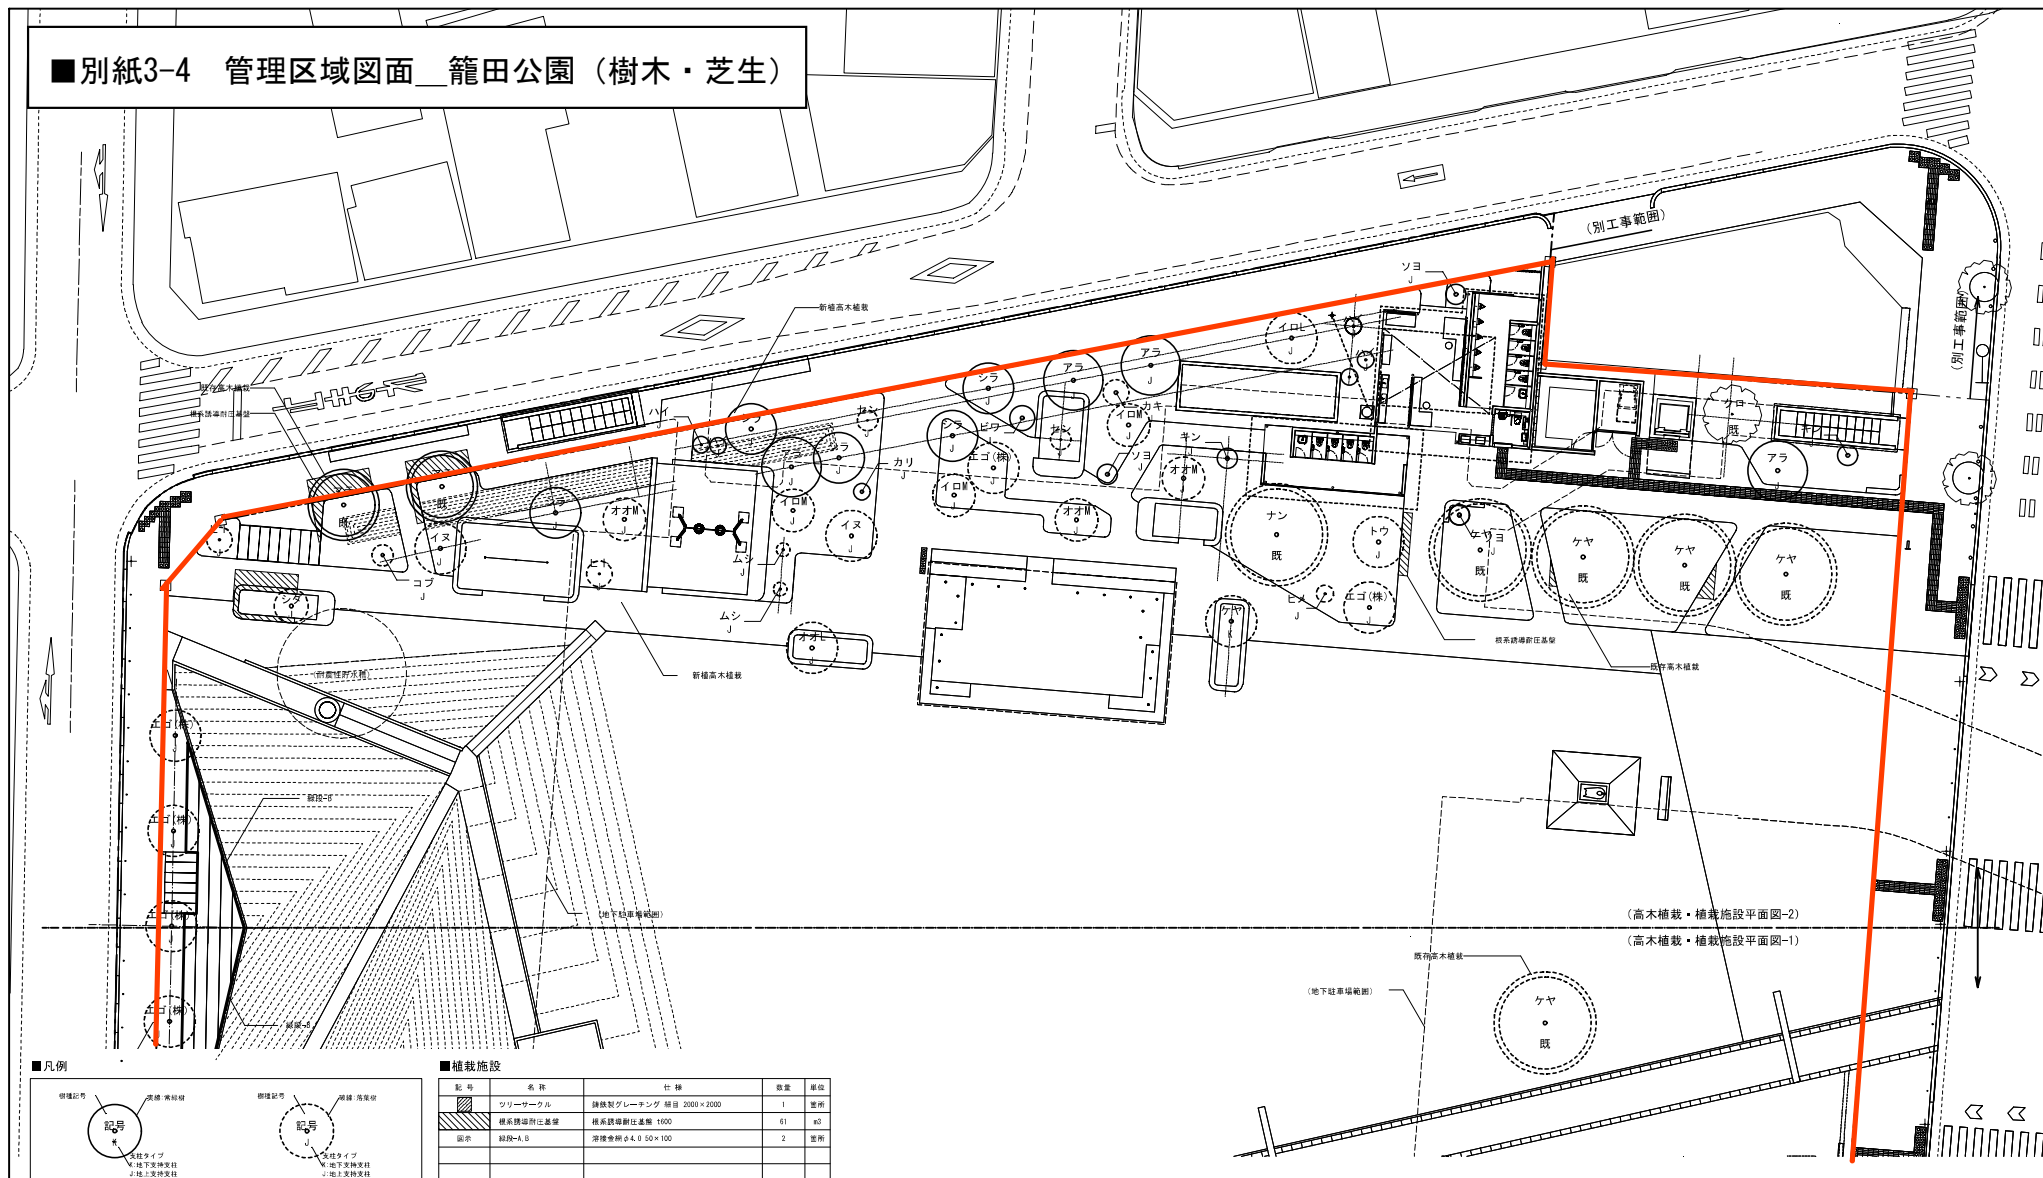

■ 凡例

■ 凡例

図記号



図記号

線径: 実線径

記号

u

記号タイプ

地下実測点

地上実測点

図記号



図記号

線径: 虚線径

記号

u

記号タイプ

地下実測点

地上実測点

■ 植栽施設

記号	名称	仕様	数量	単位
	グリーンハウス	鉄板製グレーンゲ 積目 2000×2000	1	箇所
	根柢基礎埋仕基礎	根柢基礎埋仕基礎 1600	61	m ²
	道路-4.8	溶接金網φ4.8 50×100	2	箇所

■ 高木植栽

種類	記号	名称	仕 様			数量	単位
			H	C	F		
高木用	イス	イスデン(株)	6.0	0.30	3.0	2	本
	イロハ	イロハモジシ	6.0	0.35	3.0	1	本
	イロハ	イロハモジシ	4.0	0.30	2.5	6	本
	エゴ(株)	エゴノキ(株立)	4.0	0.40	3.0	11	本
	エゴ	エゴノキ	6.0	0.20	3.0	1	本
	オオシ	オオシマザクラ	6.0	0.35	3.0	2	本
	オオササ	オオシマザクラシ	4.0	0.30	2.5	3	本
	カキ	カキノキ	3.5	0.30	1.5	1	本
	カサ	カササ	6.0	0.30	3.0	-	本
	カリ	カリ	3.0	0.15	1.0	1	本

種類	記号	名称	仕様			数量	単位
			H	C	W		
汎用型	ウヤ	ウヤキ	6.0	0.40	3.0	2	本
	コブ	コブシ	5.0	0.30	1.8	1	本
	ワル	ワルスピー	6.0	0.3	2.0	1	本
	シダ	シダゼラクラ	6.0	0.30	2.0	1	本
	セン	センダン	4.0	0.2	1.2	3	本
	トウ	トウカエビ	8.0	0.30	3.0	1	本
	ヒト	ヒトツバサガ	3.5	0.21	1.5	2	本
	ヒメ	ヒメシヤナ	4.0	0.21	1.0	1	本
	マユ	マユシ	2.0	0.35	0.8	2	本
	ムシ	ムシシロ (オオカメノキ)	2.5	-	-	2	本


種類	記号	名称	仕 様			数量	単位
			H	C	A		
瓦葺屋根	ヤザ	ヤマザクラ	5.0	0.3	2.5	1	本
	ヤマ	ヤマボウシ	5.0	0.25	2.5	3	本
	アカ	アカカシ	6.0	0.40	3.5	4	本
	キン	キンモクセイ	3.5	0.21	1.2	2	本
装飾樹	サカ	サカキ	2.5	-	0.5	—	本
	シラ	シラカシ	6.0	0.30	3.0	5	本
	ソヨ	ソヨゴ(株)	3.0	-	1.2	6	本
	トキ	トクマガウシ	5.0	0.20	0.8	2	本
	スズ	スズキモミ	3.0	0.20	0.8	-	本
	サカ	サカキ	4.0	0.20	0.8	-	本

※籠田公園合計の数量を表記

種類	記号	名称	性別		設置	単位
			H	G		
定置型	ハイ	ハイノキ(株)	2.0	-	0.8	-
	ビワ	ビワ	3.0	-	1.5	1 本
	ニレ	ニレ	4.5	0.5	2.5	- 本
散置型	クス	クスノキ	-	-	-	5 本
	ケヤ	ケヤキ	-	-	-	5 本
	ナン	ナンキンハゼ	-	-	2	2 本
	ヒマ	ヒマヤササギ	-	-	-	本
	マテ	マテハシイ	-	-	-	2 本
	ヤエ	ヤエザクラ	-	-	-	本
	ヤブ	ヤブヅカキ	-	-	-	本

出来形図

縮尺	5=1:150 (A1)	図面番号	034
作成年月	平成30年 3月		

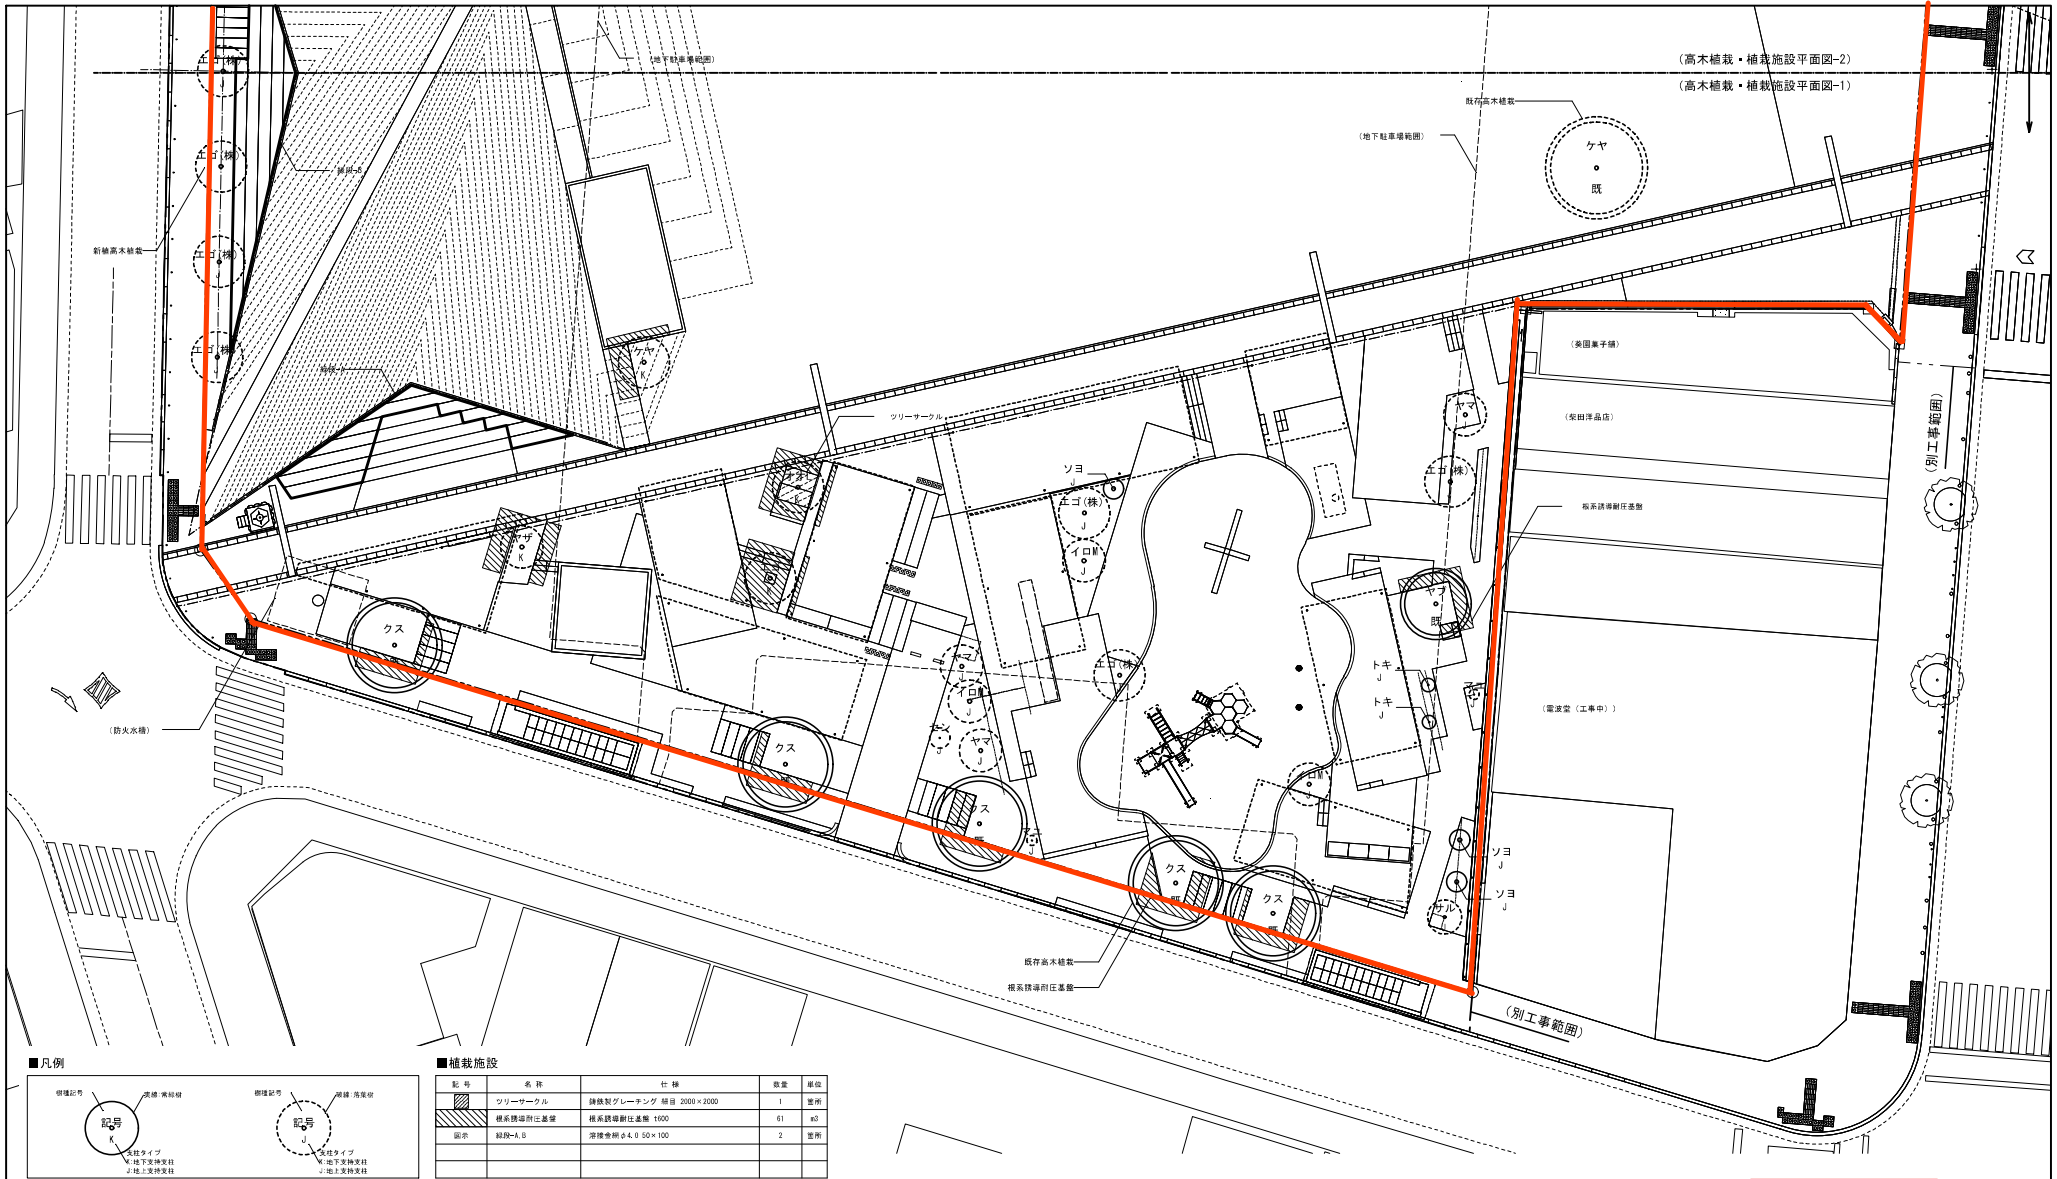

(高木植栽・植栽施設平面図-2)
(高木植栽・植栽施設平面図-1)

■凡例



■植栽施設

記号	名称	仕様	数量	単位
図中	緑地-A,B	埋設管径φ4.0 50×100	2	箇所

■高木植栽

種類	記号	名称	仕様			数量	単位
			H	G	W		
常緑樹	イス	イスシデ(株)	6.0	0.30	3.0	2	本
	イロハ	イロハモミジ	6.0	0.35	3.0	1	本
	イロハ	イロハモミジ	4.0	0.30	2.5	6	本
	エゴ(株)	エゴノキ(株立)	4.0	0.40	3.0	11	本
	エゴ	エゴノキ	6.0	0.30	3.0	1	本
	オオ!	オオシマザクラ	6.0	0.35	3.0	2	本
	オオ!	オオシマザクラ	4.0	0.30	2.5	3	本
	カキ	カキノキ	3.5	0.30	1.5	1	本
	カ	カ	6.0	0.30	3.0	-	本
	カリ	カリ	3.0	0.15	1.0	1	本

種類	記号	名称	仕様			数量	単位
			H	G	W		
落葉樹	ケヤ	ケヤキ	6.0	0.40	3.0	2	本
	コブ	コブシ	5.0	0.30	1.8	1	本
	サル	サルスベリ	6.0	0.3	2.0	1	本
	シダ	シダレザクラ	6.0	0.30	2.0	1	本
	セン	センダン	4.0	0.2	1.2	3	本
	トウ	トウカエデ	8.0	0.30	3.0	1	本
	ヒト	ヒトツバタゴ	3.5	0.21	1.5	2	本
	ヒメ	ヒメシヤラ	4.0	0.21	1.0	1	本
	マユ	マユミ	2.0	0.20	0.6	2	本
	ムシ	ムシカサ(オオカサノキ)	2.5	-	-	2	本

種類	記号	名称	仕様			数量	単位
			H	G	W		
落葉樹	ヤザ	ヤマザクラ	5.0	0.3	2.5	1	本
	ヤマ	ヤマボウシ	5.0	0.25	2.5	3	本
	アラ	アラカシ	6.0	0.40	3.5	4	本
	キン	キンモクセイ	3.5	0.21	1.2	2	本
	サカ	サカキ	2.5	-	0.5	-	本
	シラ	シラカシ	6.0	0.30	3.0	5	本
	ソヨ	ソヨゴ(株)	3.0	-	1.2	6	本
	トキ	トキワマンサク	5.0	0.20	0.8	2	本
	トキ	トキワマンサク	5.0	0.20	0.8	-	本
	トキ	トキワマンサク	4.0	0.20	1.2	-	本


種類	記号	名称	仕様			数量	単位
			H	G	W		
常緑樹	ハイ	ハイノキ(株)	2.0	-	0.8	4	本
	ビワ	ビワ	3.0	-	1.5	1	本
	クサ	クサノキ	-	-	-	5	本
	ナン	ナンキンハゼ	-	-	-	2	本
	ヒマ	ヒマラヤサギ	-	-	-	-	本
	マサ	マサバシイ	-	-	-	2	本
	ヤサ	ヤサザクラ	-	-	-	-	本

※緑田公園合計の数量を表記

出来形図



図面名	高木植栽・植栽施設平面図-1	図面番号	033
作成年月	平成30年 3月		

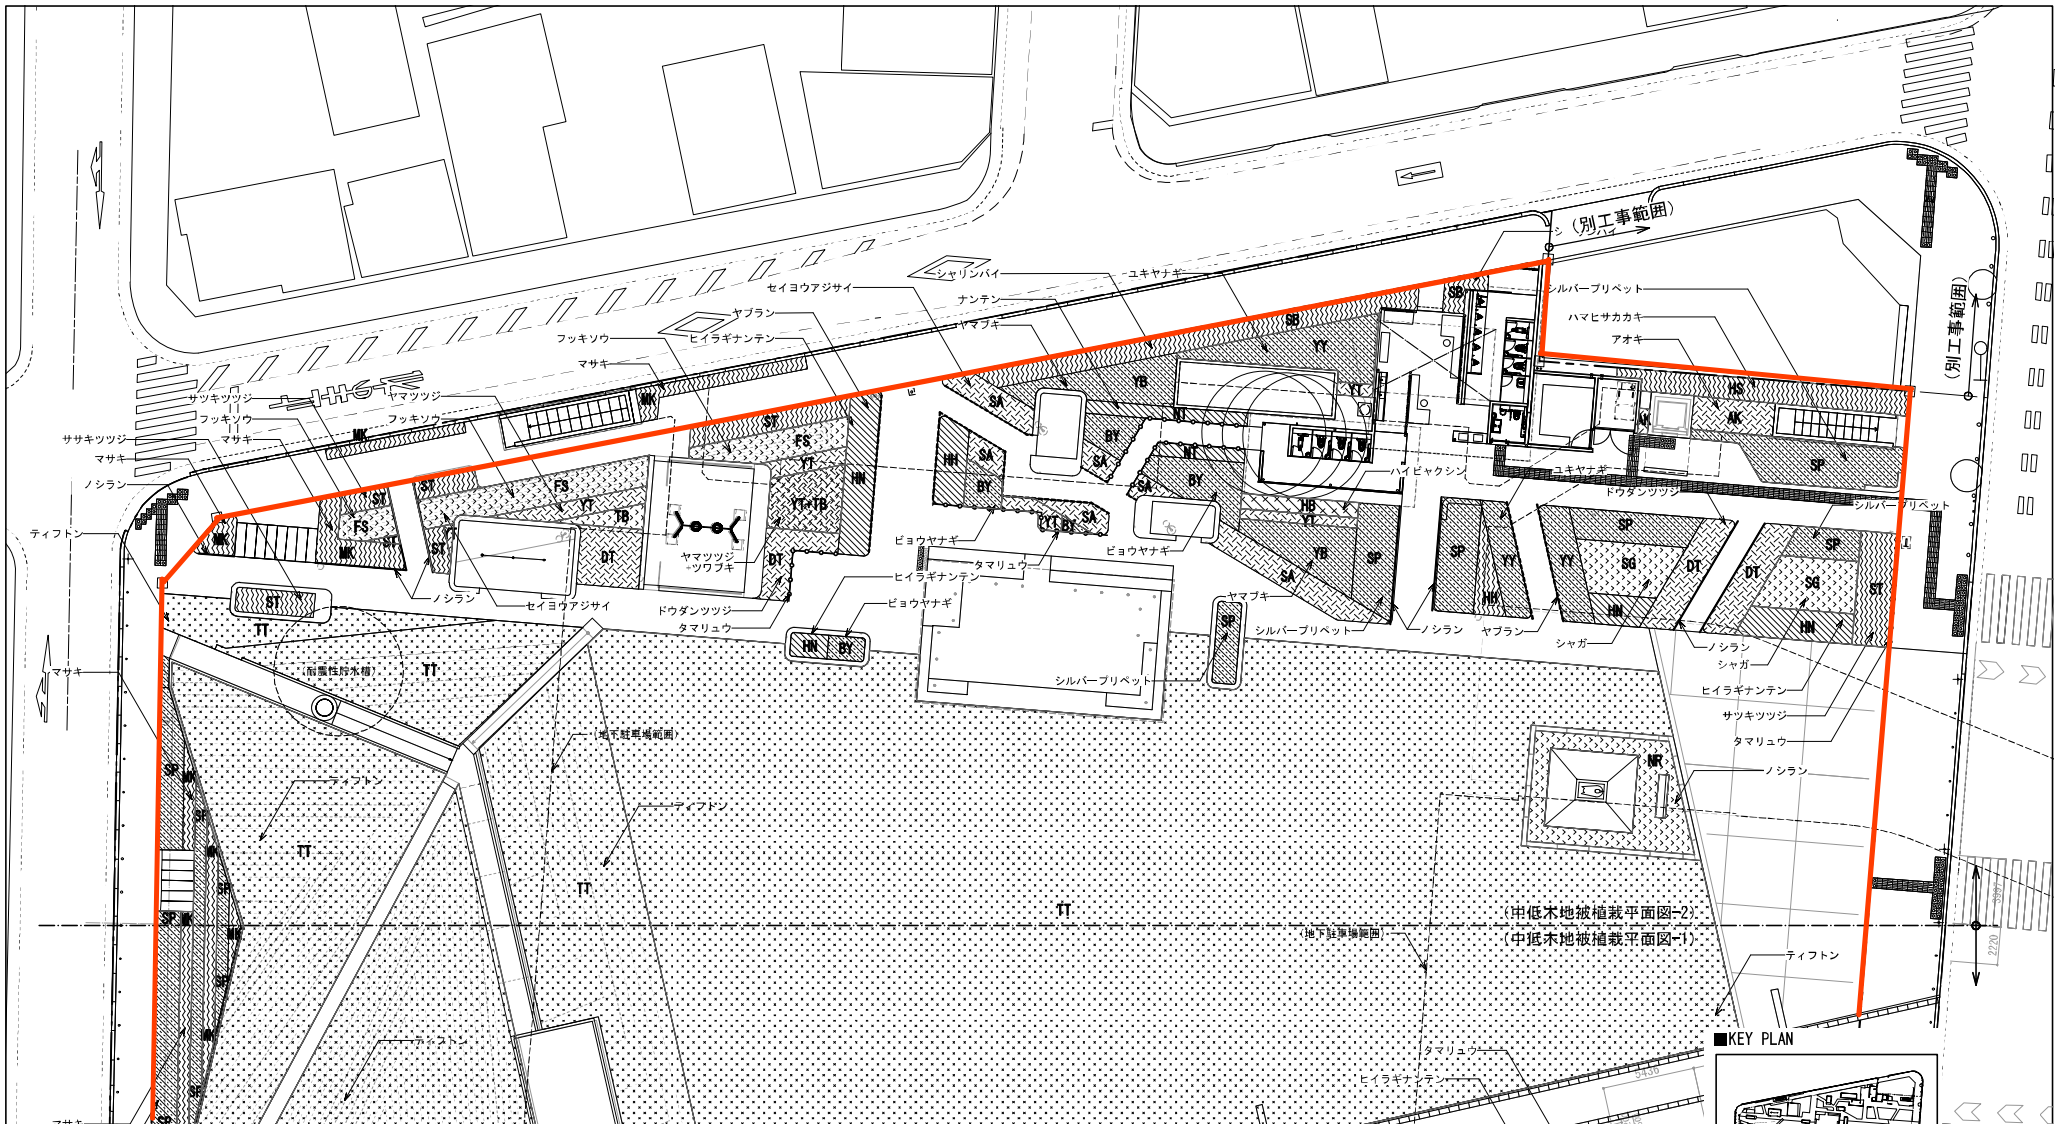

■中低木

記号	樹種	規格		面積 (m ²)	数量	単位	植栽密度/仕様
		H	W				
YY	コクチナシ	0.3	0.2	48.2	289	株	6株/m ²
ST	サツキツツジ	0.4	0.5	89.1	356	株	4株/m ²
SB	シャリンバイ	0.5	0.4	43.1	172	株	4株/m ²
HS	ハマヒサカキ	0.6	0.5	22.0	88	株	4株/m ²
MS	マサキ	0.8	0.3	64.1	321	株	5株/m ²
NT	ナンテン	0.6	0.3	30.0	180	株	6株/m ²
HN	ヒラギナンテン	0.5	0.3	44.5	223	株	5株/m ² 3本立
HR	ホソバヒラギナンテン	0.4	0.3	66.5	266	株	4株/m ² 3本立
SP	シルバープリペット	0.5	0.3	158.0	632	株	4株/m ²
BY	ビヨウヤナギ	0.4	0.3	33.8	203	株	6株/m ² 3本立
YB	ヤマブキ	0.8	0.3	34.3	206	株	6株/m ² 3本立



記号	樹種	規格		面積 (m ²)	数量	単位	植栽密度/仕様
		H	W				
YY	ユキヤナギ	0.8	0.5	47.0	282	株	6株/m ² 3本立
ON	オタフクナンテン	0.3	0.3	15.0	135	株	9株/m ²
SK	サルココッカ	0.3	-	22.4	202	株	9株/m ²
AK	アオキ	0.8	0.6	32.8	131	株	4株/m ²
SA	セイヨウアジサイ	0.8	-	49.8	149	株	3株/m ² 3本立
DT	ドウダンツツジ	0.6	0.3	49.7	199	株	4株/m ²
YT	ヤマツツジ	1.2	0.5	32.1	128	株	4株/m ²

■地被


記号	樹種	規格		数量	単位	数量	単位	植栽密度/仕様
		H	W					
TT	ティフトン	※	※	2808	m ²	-	株	ロール芝、改良土、排水層
NT	ノシラン	0.3	※	67.9	m	217	株	12.0spot 3.2株/m ² W=200
TT	ヤブラン	0.3	※	36.8	m ²	589	株	- 16株/m ²
TT	タマリユウ	0.05	※	65.0	m	208	株	10.5spot 3.2株/m ² W=200
TT	ハイビヤクシン	0.3	0.3	51.7	m	259	株	7.5spot 5株/m ² W=200
TT	シャガ	0.3	※	4.6	m ²	115	株	7.5spot 25株/m ²
TT	ツワブキ	0.3	※	0	m	0	株	※ ※ ※ W=200
TT	フッキソウ	0.3	※	21.8	m ²	262	株	- 12株/m ²
TT	キョウウシ	0.1	※	32.9	m ²	526	株	10.5spot 16株/m ²
TT		0.3	※	19.17	m ²	307	株	10.5spot 16株/m ²
TT		0.1	※	43.0	m ²	688	株	9.0spot 16株/m ²
TT		0.16	※	※	m ²	※	株	9.0spot 25株/m ²

※中低木地被設置範囲にはマルチング(仕様は詳細図参照)を全面に敷設すること。

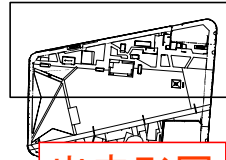

出来形図

図面名	中低木地被植栽平面図-2
縮尺	S=1:150(A1) 図面番号 036
作成年月	平成30年 3月
事業者名	岡崎市 都市整備部 乙川リバーフロント推進課

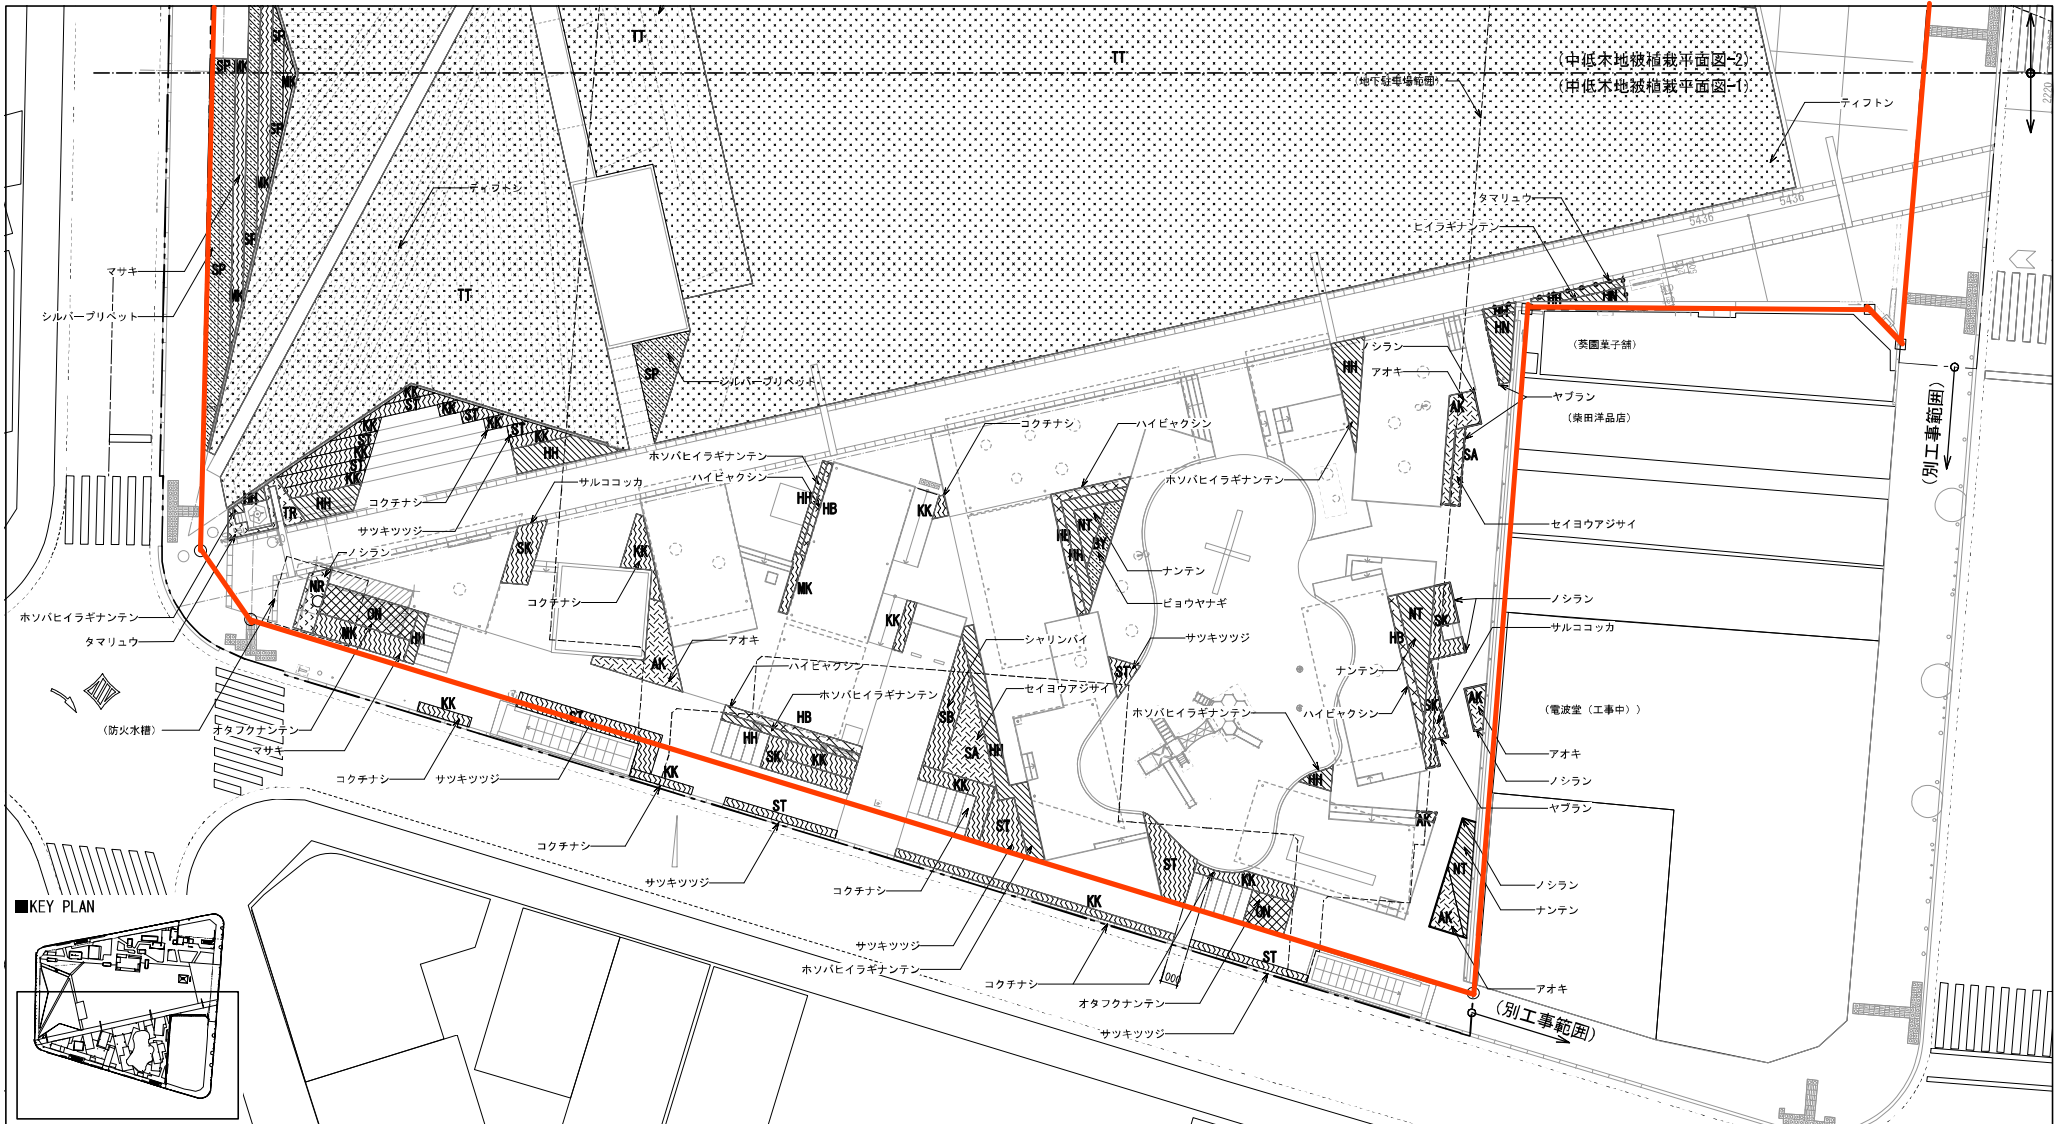

■中低木		規格		面積	数量	単位	植栽密度/仕様
記号	樹種	H	W	(m ²)			
KK	コクチナシ	0.3	0.2	48.2	289	株	6株/m ²
ST	サツキツツジ	0.4	0.5	89.1	356	株	4株/m ²
SB	シャリンバイ	0.5	0.4	43.1	172	株	4株/m ²
HS	ハマヒサカキ	0.6	0.5	22.0	88	株	4株/m ²
MA	マサキ	0.8	0.3	64.1	321	株	5株/m ²
NT	ナンテン	0.6	0.3	30.0	180	株	6株/m ²
HN	ヒラギナンテン	0.5	0.3	44.5	223	株	5株/m ² 3本立
HR	ホソバヒラギナンテン	0.4	0.3	66.5	266	株	4株/m ² 3本立
SP	シルバークリベット	0.5	0.3	158.0	632	株	4株/m ²
BY	ビヨウヤナギ	0.4	0.3	33.8	203	株	6株/m ² 3本立
YA	ヤマブキ	0.8	0.3	34.3	206	株	6株/m ² 3本立

■中低木		規格		面積	数量	単位	植栽密度/仕様
記号	樹種	H	W	(m ²)			
YY	ユキヤナギ	0.8	0.5	47.0	282	株	6株/m ² 3本立
OK	オタフクナンテン	0.3	0.3	15.0	135	株	9株/m ²
SK	サルココッカ	0.3	-	22.4	202	株	9株/m ²
AK	アオキ	0.8	0.6	32.8	131	株	4株/m ²
SA	セイヨウアジサイ	0.8	-	49.8	149	株	3株/m ² 3本立
BT	ドウダンツツジ	0.6	0.3	49.7	199	株	4株/m ²
TT	ヤマツツジ	1.2	0.5	32.1	128	株	4株/m ²

■地被		規格		数量	単位	数量	単位	植栽密度/仕様
記号	樹種	H	W					
TF	ティフトン	※	※	2808	m ²	-	株	ローランド、定食土、排水層
NS	ノシラン	0.3	※	67.9	m	217	株	12.0spot 3.2株/m Ⅱ=200
YA	ヤブラン	0.3	※	36.8	m ²	589	株	- 16株/m ²
TA	タマリユウ	0.05	※	65.0	m	208	株	10.5spot 3.2株/m Ⅱ=200
HA	ハイバクシ	0.3	0.3	51.7	m	259	株	7.5spot 5株/m Ⅱ=200
SA	シャガ	0.3	※	4.6	m ²	115	株	7.5spot 25株/m ²

※中低木地被設置範囲にはマルチング(仕様は詳細図参照)を全面に敷設すること。

出来形図

N

工事名	路田公園整備工事
工事場所	岡崎市路田町地内
図面名	中低木地被植栽平面図-1
縮尺	S=1:150(A1)
図面番号	0005
作成年月	平成30年 3月
事業者名	岡崎市 都市整備部 乙川リバーフロント推進課