


■別紙4-1 建築物図面 籠田公園
(野外ステージ)

S=1:50 (A1)/100 (A3)

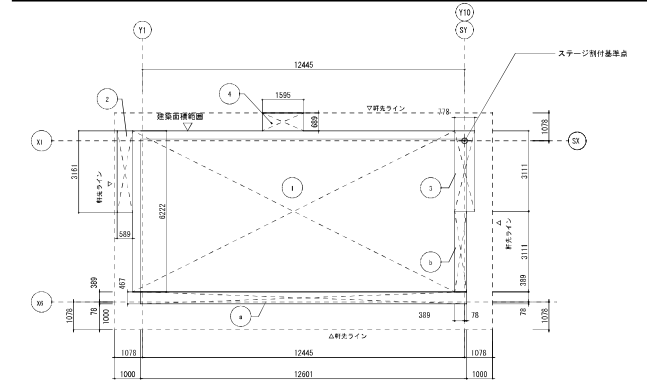

建築面積			
①	12.445	×	6.222 = 77.43279
②	0.589	×	3.161 = 1.861829
③	0.778	×	3.111 = 2.420358
④	1.595	×	0.689 = 1.098955
⑤	12.601	×	0.467 = 5.884667
⑥	0.467	×	3.111 = 1.452837
合計	90.151436		
	90.16m ²		

【外部仕上表：ステージ】		
屋根	屋根材	ポリカーボネイト折板 t1.5 DW認定製品 H=88
	母屋材	ST □80x80 t3.2/STKR
	東柱	ST □60x60 t3.2/STKR
	ベースプレート	ST PL-t12 150×200/SS400
屋根器板	屋根器板材	エキスパンドメタルXS53 t3.2/SS400
軒天井	天井材	アルミバネル アルミPL t3.0mm 1000x1000程度(塗装仕上げ) 取り付け金具付き
	梁材 (G1)	CT-250x200x10x16/SS400
	桁材 (D2)	[-150x75x6.5x10/SS400
柱	(P1)	φ114.3 t4.5/STK400
	柱頭プレート	ST PL t16/SS400
床板	縁台舗装	再生木 (a,b色) 27.5×140 木質繊維樹脂プラスチック (ベース樹脂:ABS樹脂) 大引: [-40×70×t1.6、根太: [-40×70×t1.6、東: 高耐久性プラスチック製
基礎	コンクリート基礎	図面参照 ※荷重軽減のため一部EPS置換え工法
照明		電気工事図参照

【特記】

※ステージ材は耐候性塗料塗り (DP塗膜) とし、上塗りにはウレタン樹脂塗膜 (耐候色) を仕上げる。

※鉄釘、ボルト、ナット、ビスは黒塗装とする。

※塗装色は監理員と協議の上決定すること。

※屋根材は、ポリカーボネイト、厚さタイプ、耐候性樹脂カッタグレード (1600時間等価) クリアスモークマットとする。

※屋根材固定金物→タクトラフ→d=φ6(鉄)→熱浸漬塗装とする。

※施工に際して、東・西工事との取合い等を含む詳細な施工図を作成の上、監理員の承認を得ること。

※基礎に埋設するポリカーボネイト軒台は防火区域での使用を問合済品とし、必要を要した「焼」タキコン ポリカーボネイトt1.5 (DW認定) 同等品以上とし、色は監理員の指示によるものとする。

※天井アルミバネルは変形加工が可能な樹脂系及び止めの塗料の上ウレタン樹脂塗装 (耐候色) とし、工場にて塗装する。


※梁材とベースプレートは工場にて溶接すること。

※鋼材は電気溶接とし、溶合は手溶接すること。

※鋼材はボルトボックスからの配筋、配架及び補強を今回工事とする。その他別工事「籠田公園取壊工事」に含まれる。

※鋼材の電気溶接のケーブルは「E=CE-2 048-30」とする。

※別工事「籠田公園取壊工事」の地盤図を参照の上、ステージ割付基準点 (SK・ST) を割り付けること。

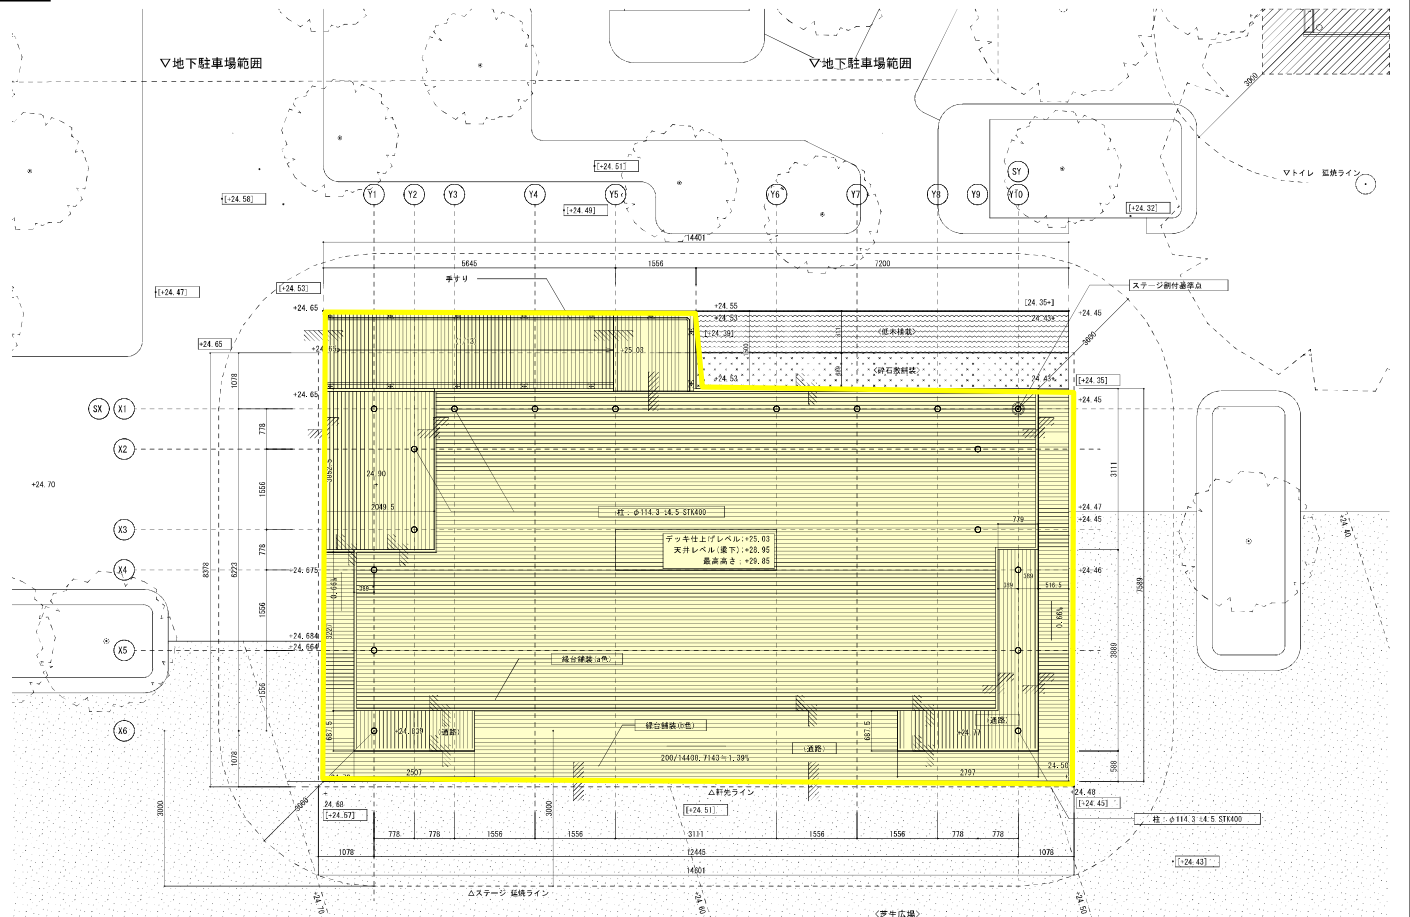

床区分	表 示
再生木 (a,b色) 27.5×140 木質繊維樹脂プラスチック (ベース樹脂: AB樹脂) 大引: [-40×70×t1.6、根太: [-40×70×t1.6、東: 高耐久性プラスチック製	

＜ ＞ 別途工事
+00.00 : 計画仕上げレベル
+00.00 : 現況レベル

studio on site (有) オンサイト計画設計事務所 鈴木 裕治 一級建築士 登録第321551号	工事名	籠田公園トイレ・ステージ等 新築工事			製図	R1年6月
	図面名	ステージ (東の縁台/ステージ) 求積図・平面図	縮尺	図示	図番	NO. S-1
	検図	製図	杉林建設株式会社		完成図	

参考資料4-2 建築物図面
(トイレ・備品庫)

・壁見切三方枠～壁取合部 シーリング MS-2 10×10とする。
・シーリング 面台・手洗台～壁取合部 シーリング MS-2 10×10とする。
▽一、誘発目地(タテ目地)はシーリングはPS-2 (ポリサルファイド系) 20×10認めとする。

床区分	表 示
モルタル下地磁器質 300角タイル張り	
モルタル金コテ押さえ	


studio on site
(有) オンサイト計画設計事務所
館本 裕治
一級建築士 登録第321551号

工事名 籠田公園トイレ・ステージ等 新築工事
図面名 平面詳細図 (1)
縮尺 S=1/50

製 図 R1年6月
NO. TA-3
製 図 杉林建設株式会社
完成図

・壁見切三方枠～壁取合部 シーリングMS 2 10×10とする。

床区分	表 示
モルタル下地磁器質 300角タイル張り	
モルタル金コテ押さえ	

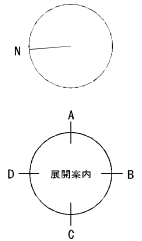

studio on site (有) オンサイト計画設計事務所 鈴木 裕治 一級建築士 登録第32151号		工事名 龍田公園トイレ・ステージ等 新築工事		製図 R1年6月
図面名 平面詳細図 (1)		縮尺 S=1/50	NO. TA-3	
検図	製図	杉林建設株式会社		完成図