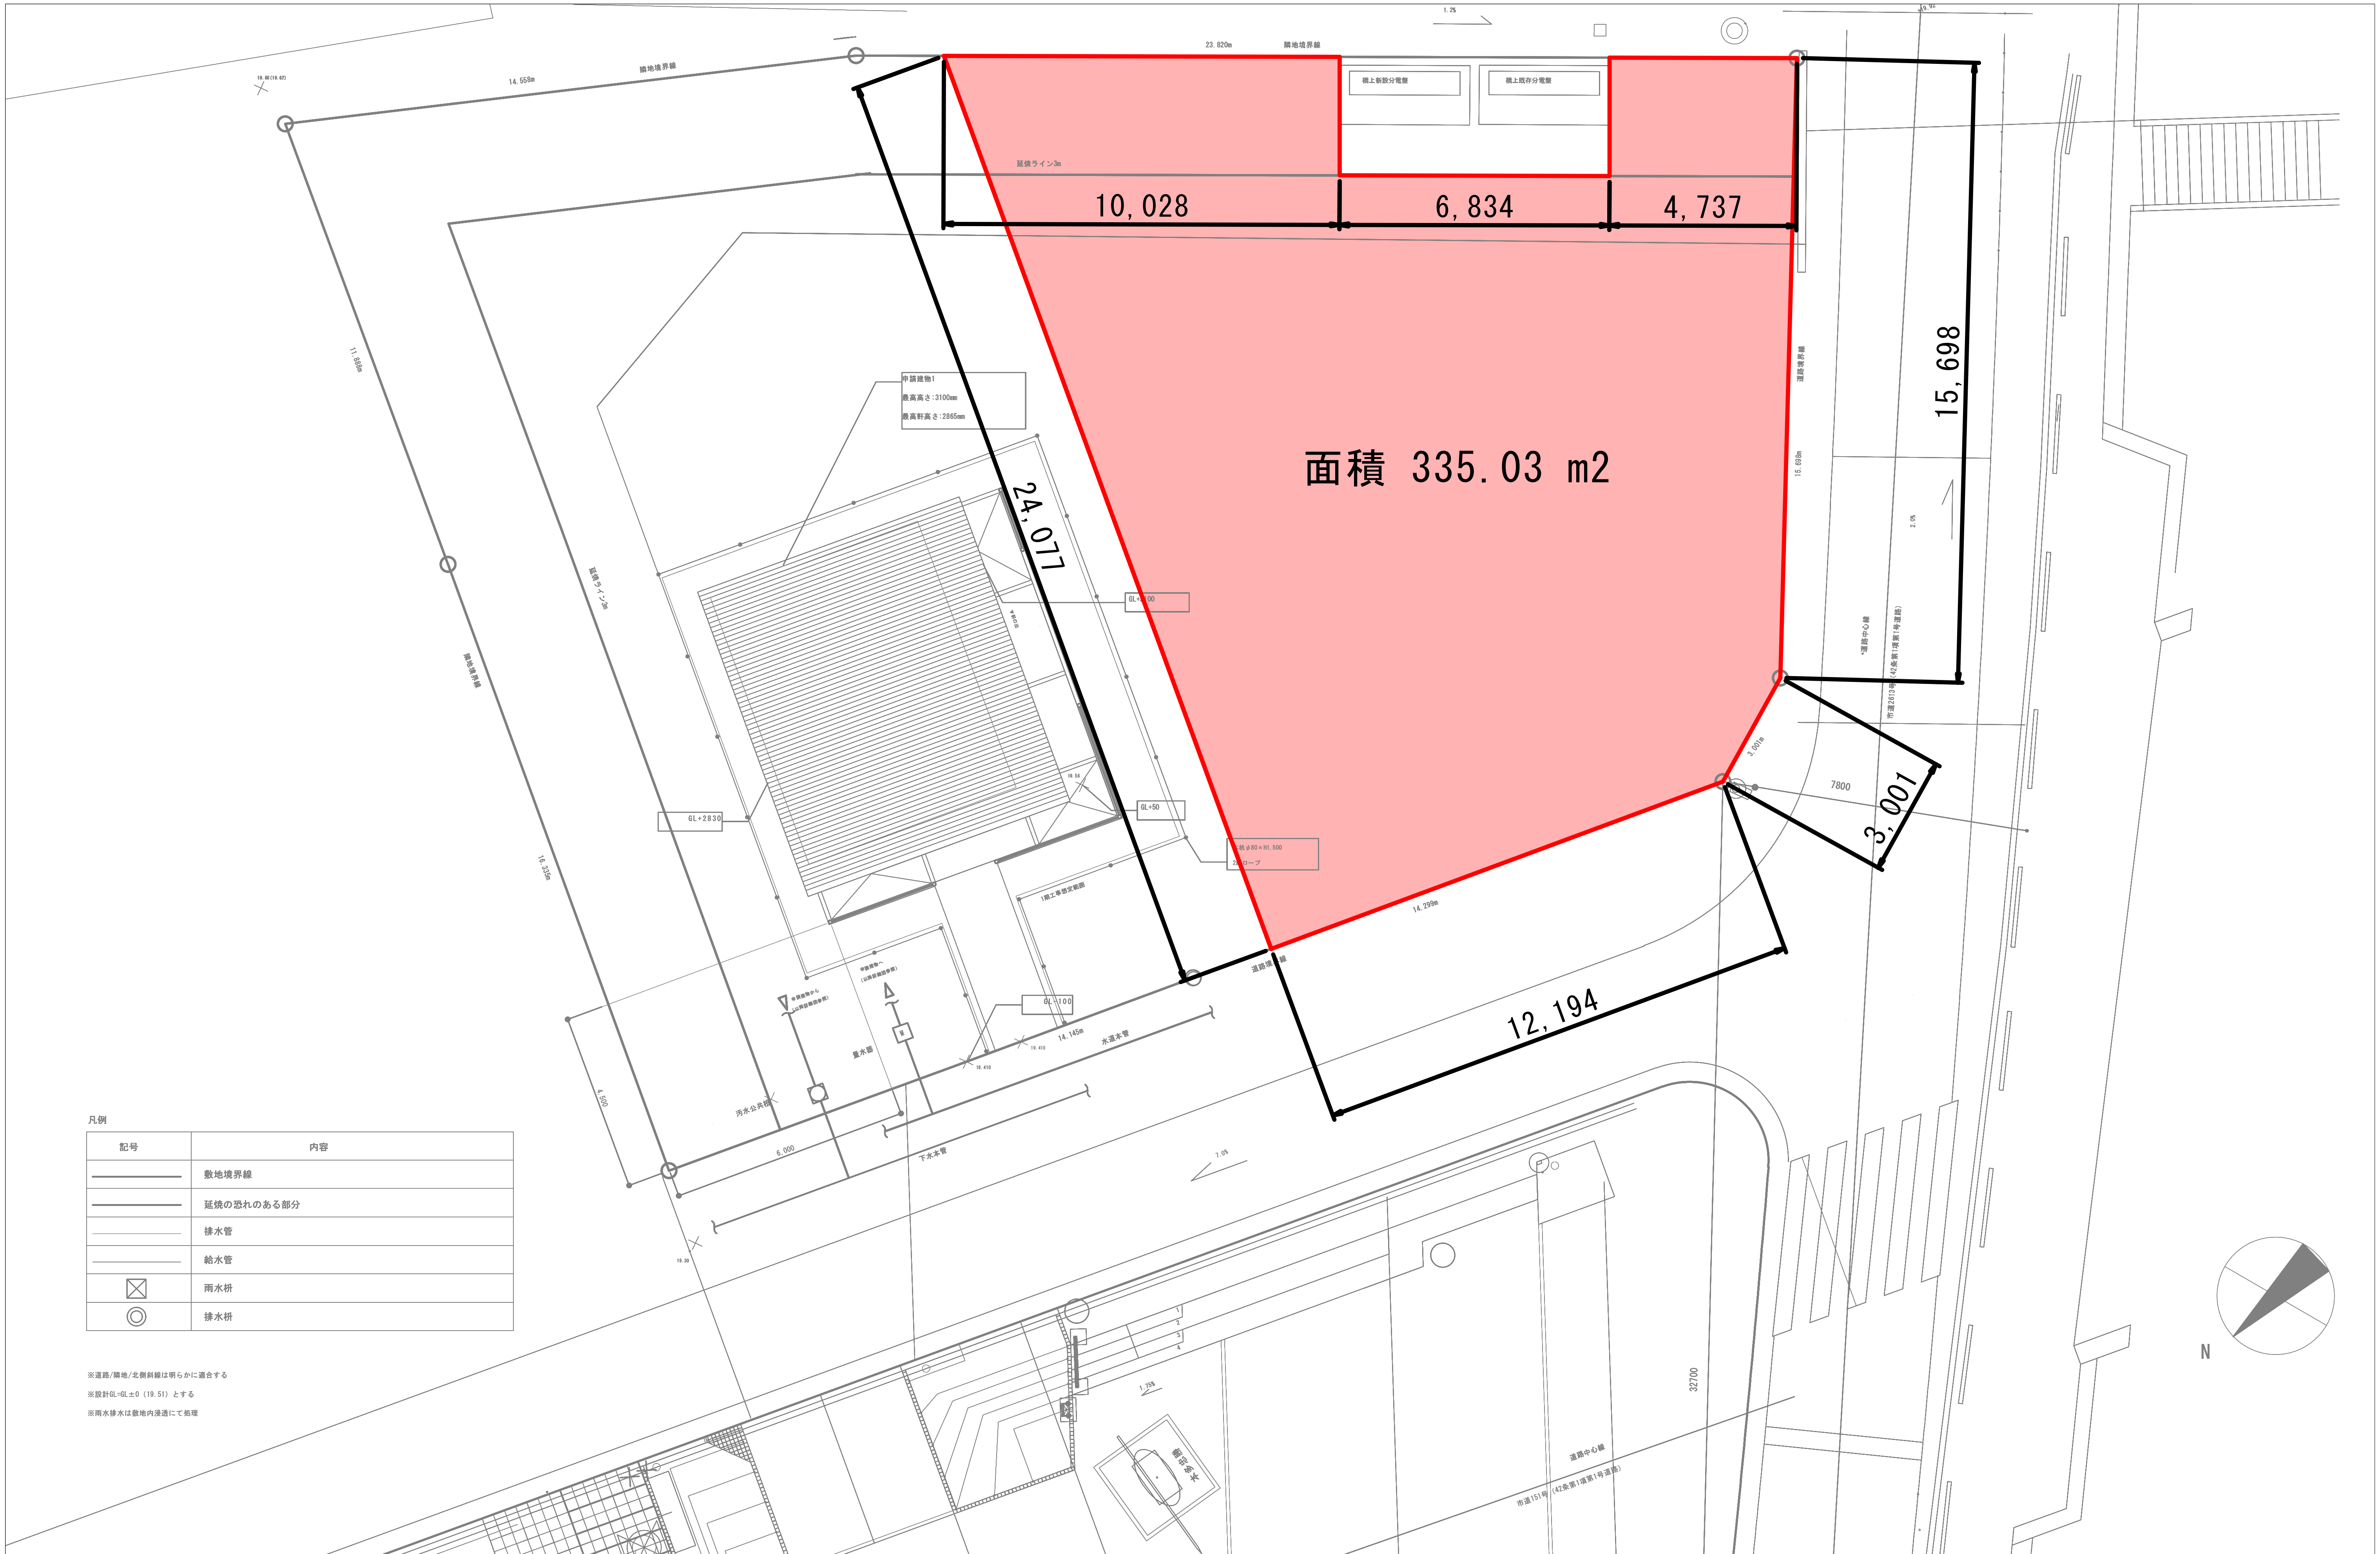

凡例

記号	内容
━━━	敷地境界線
━━━	延焼の恐れのある部分
───	排水管
───	給水管
☒	雨水枡
◎	排水枡

※道路/隣地/北側斜線は明らかに適合する

※設計GL=GL±0 (19.51) とする

※雨水排水は敷地内浸透にて処理

竣工図			Project. 公園施設整備工事	Plan No. 配置図	Scale. 1:150	Date. 2022.3.10	No. A-04